



FÖRKLARINGAR  
RITNING ÄR UPPRÄTTAD EFTER  
KONTROLLMÅTT TAGNA PÅ PLATS.  
MINDRE MÅTTAVVIKELSER KAN FÖREKOMMA.

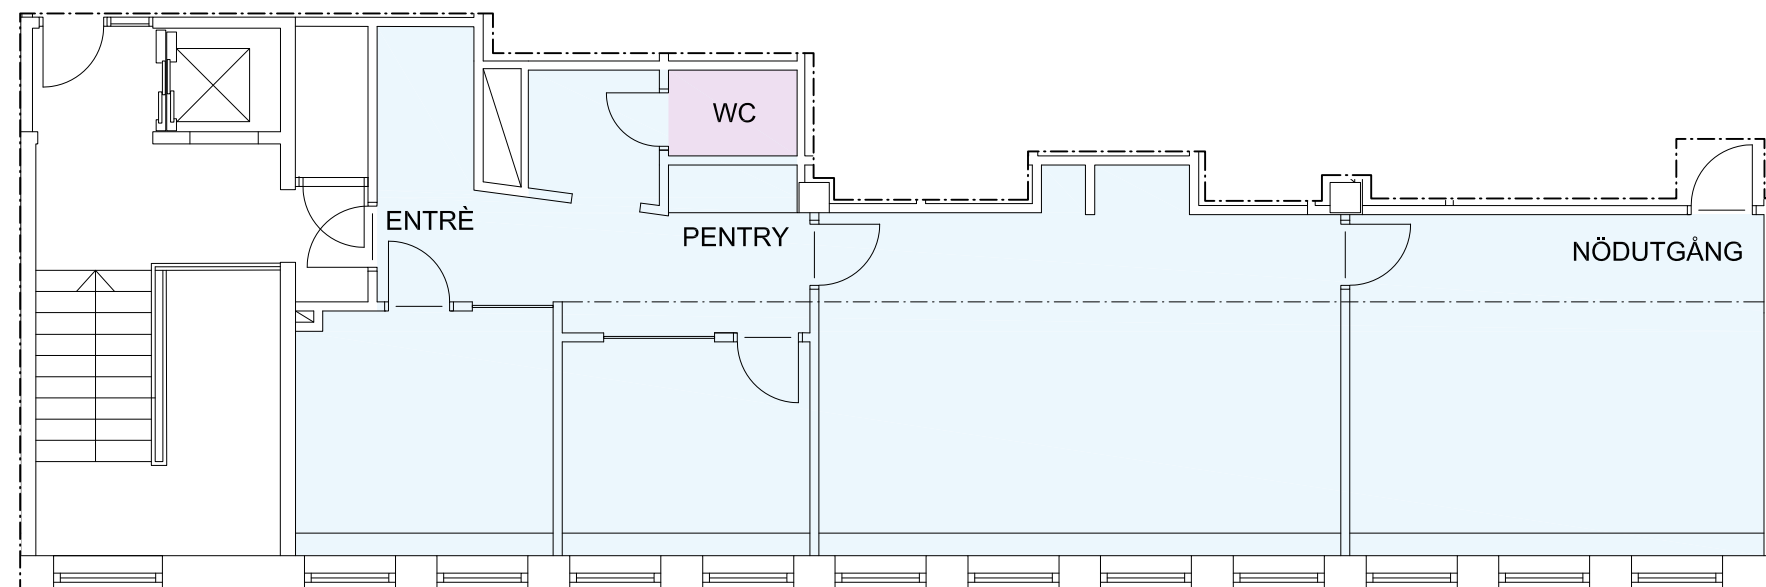

PLAN 6

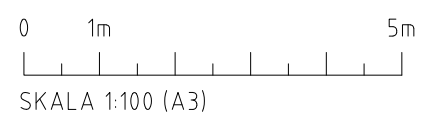

**Rstudio**  
FOR ARCHITECTURE

*Elof Hansson*

**RELATIONSHANDLING**  
FÖRSTA LÅNGGATAN 21 PL 6  
BEFINTLIGT UTSEENDE 20210330 /OBA