



FÖRKLARINGAR  
RITNING ÄR UPPRÄTTAD EFTER  
KONTROLLMÅTT TAGNA PÅ PLATS.  
MINDRE MÅTTAVVIKELSER KAN FÖREKOMMA.

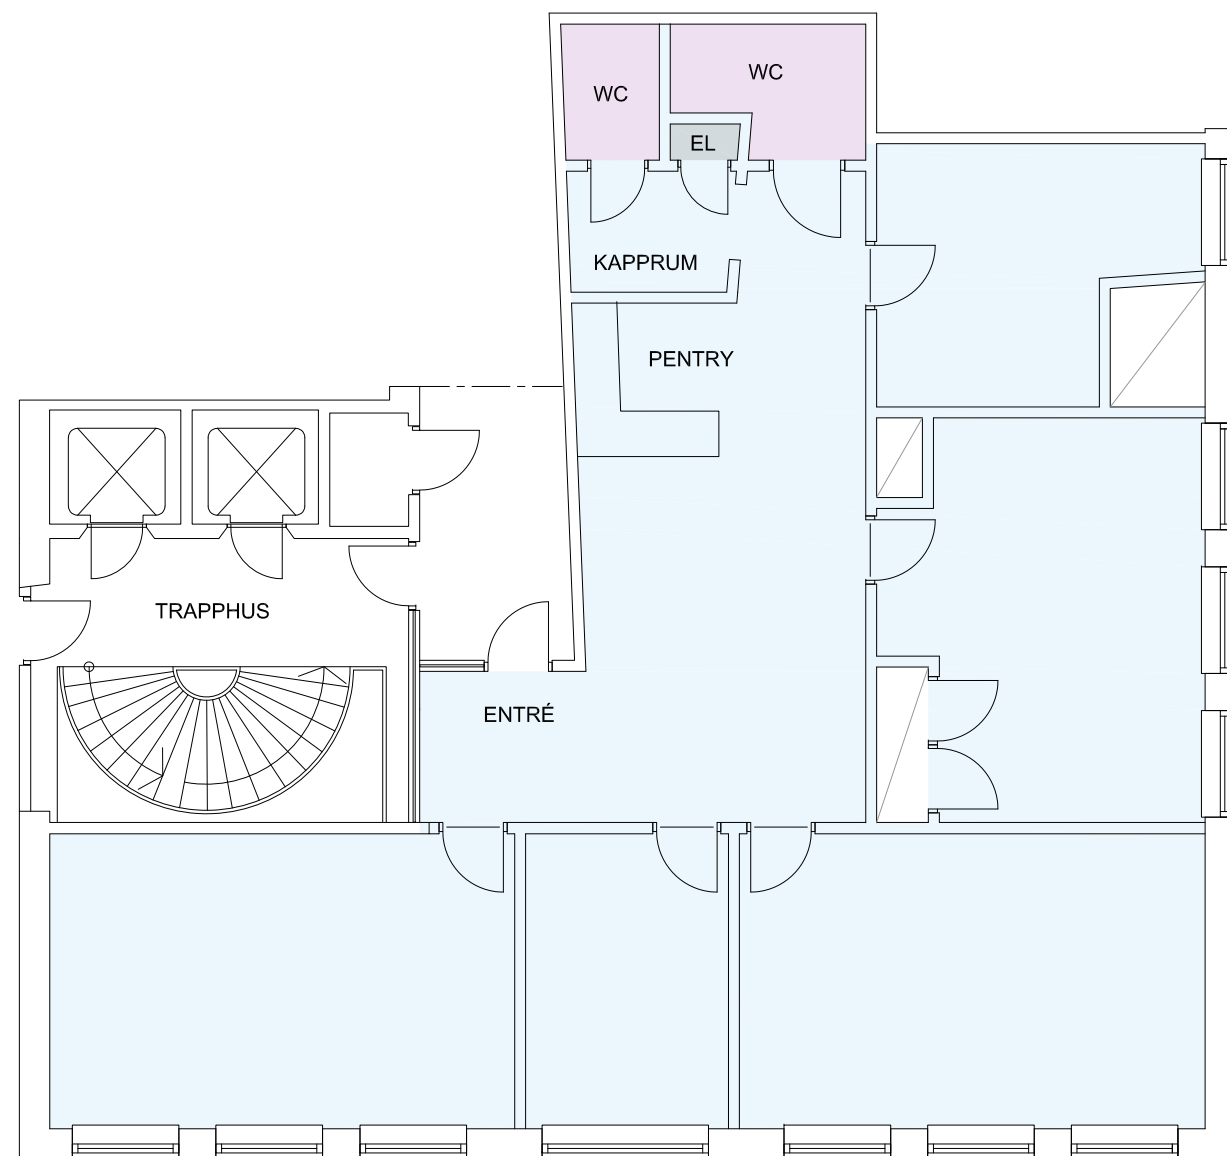

PLAN 4

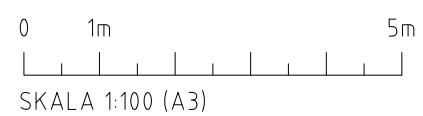

**Rstudio**  
FOR ARCHITECTURE

*Elof Hansson*

**RELATIONSHANDLING**  
FÖRSTA LÅNGGATAN 19 PL 4  
BEFINTLIGT UTSEENDE 20210329/OBA