



FÖRKLARINGAR
RITNING ÄR UPPRÄTTAD EFTER
KONTROLLMÅTT TAGNA PÅ PLATS.
MINDRE MÅTTAVVIKELSER KAN FÖREKOMMA.

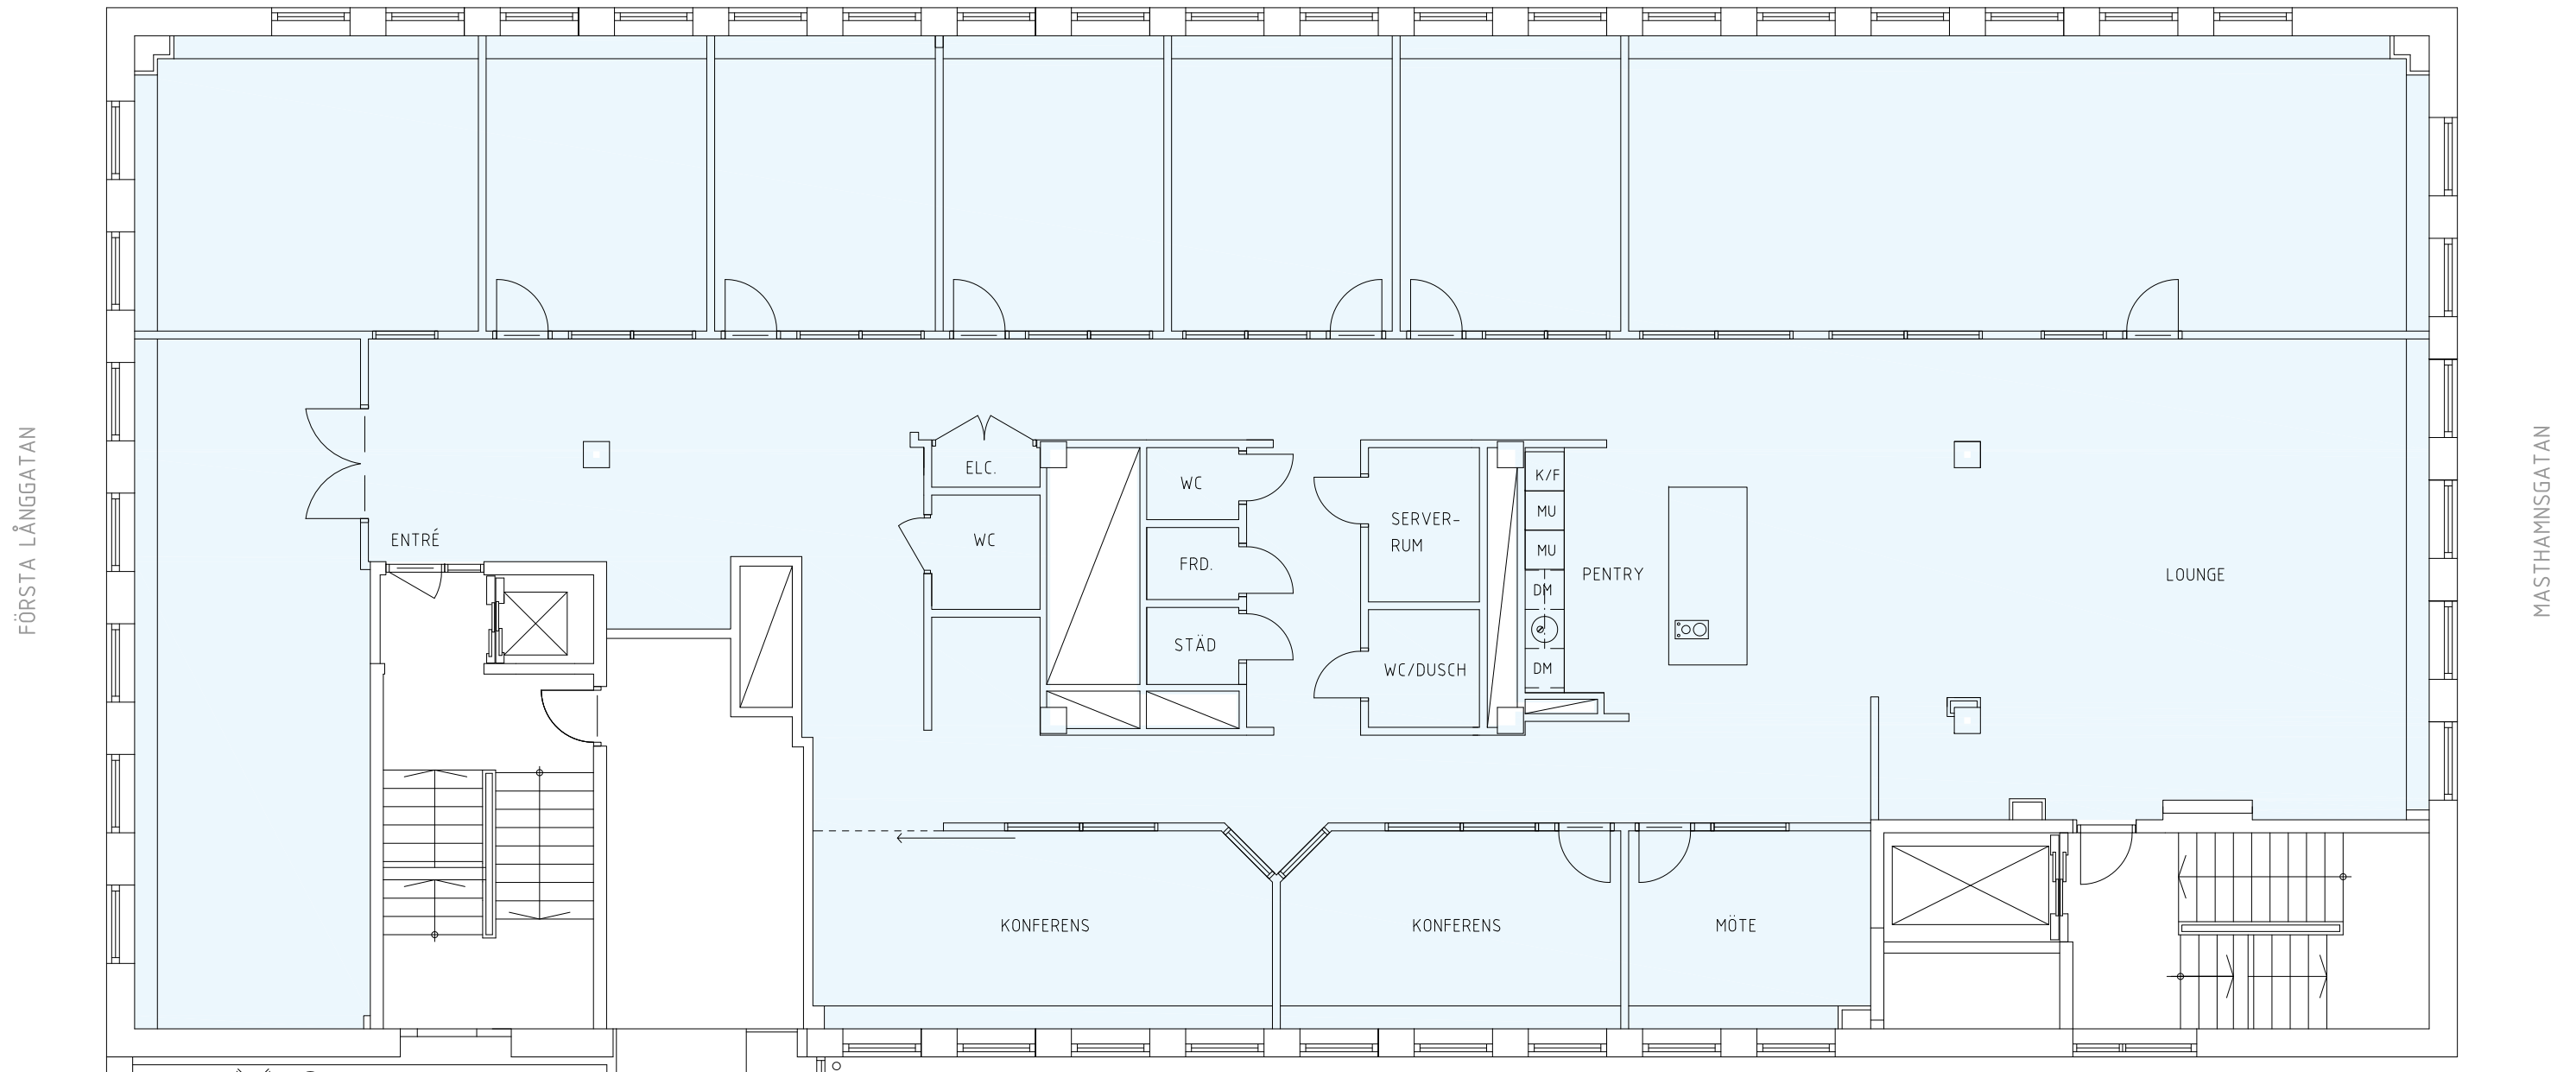

PLAN 2

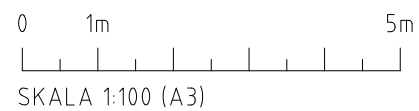

Rstudio
FOR ARCHITECTURE

Elof Hansson

RELATIONSHANDLING
FÖRSTA LÅNGGATAN 21 PL 2, vån 2tr
BEFINTLIGT UTSEENDE 20230705